




**Ansicht Nord (Süd)**

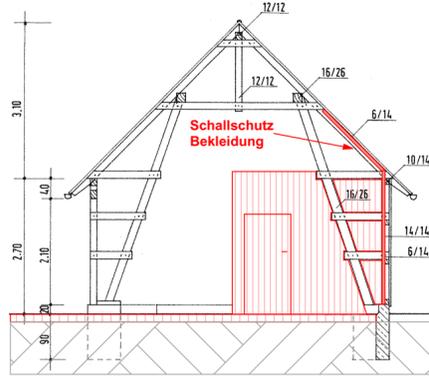


**Schnitt A-A**

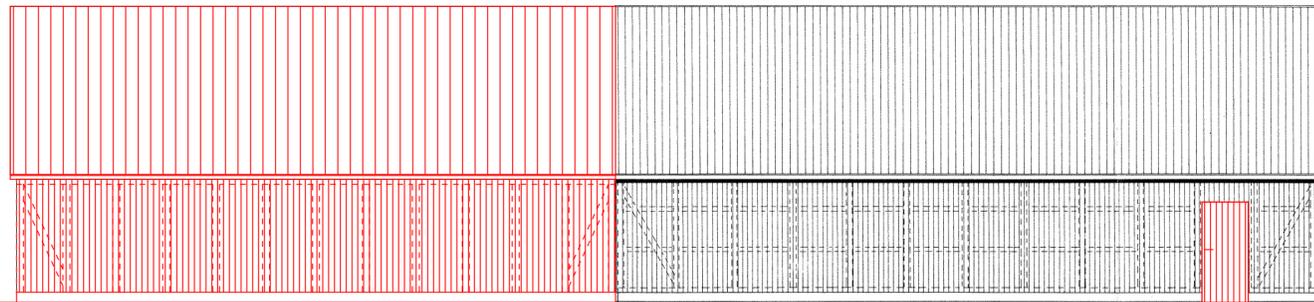

**Ansicht Ost**

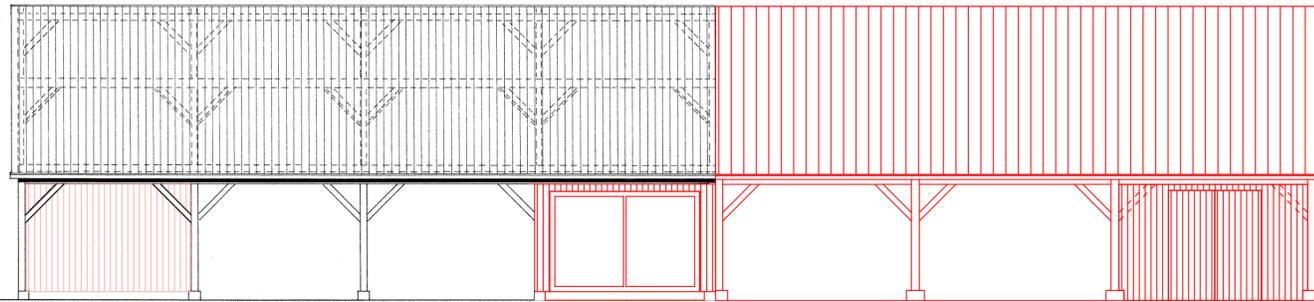

**Ansicht West**

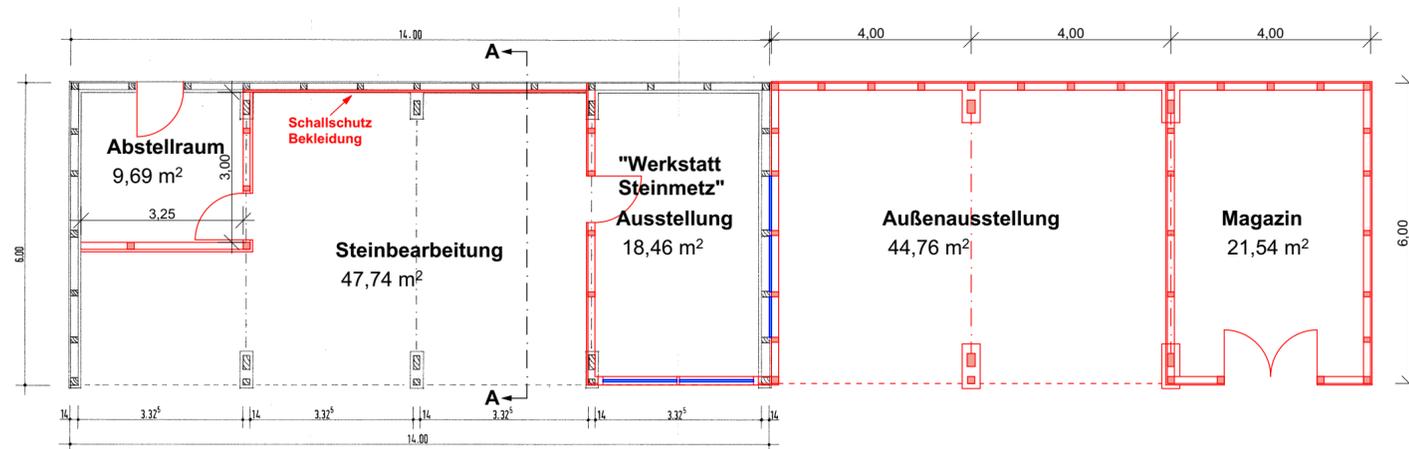


**Erdgeschoss**

**Anordnung Variante 1**

- Rückbau Remise Bestand/ Versetzen an neuen Standort
- Abtrennung Abstellraum/ Einbau neue Tür "Rabertsweg"
- Abtrennung Werkstatt Steinmetz mit Teilverglasungen
- Anbringung Schallschutzbekleidung nach Vorgabe Gutachten
- Anbau Remise Neu, gleiche Optik und Größe wie Bestand
- Abtrennung Magazinraum

**KONZEPTPLANUNG**

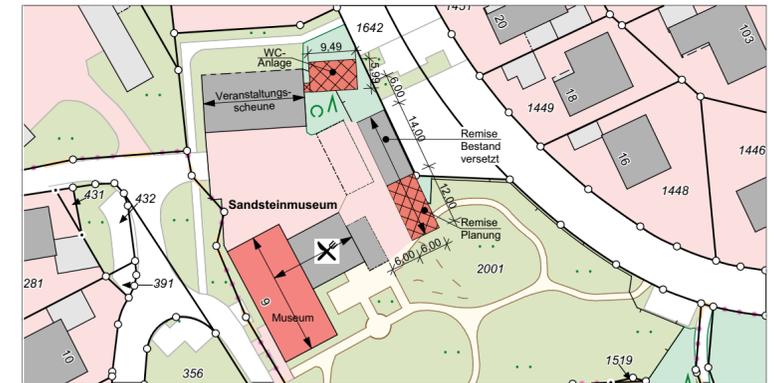

Bauherr  
**Gemeinde Havixbeck**  
 Der Bürgermeister

Willi-Richter-Platz 1  
 48329 Havixbeck

Projekt  
**Ausbau des Baumberger Sandsteinmuseum -  
 Neuordnung Remisen**

Gennericher Weg 9  
 48329 Havixbeck

Blattbezeichnung  
**Grundriss Erdgeschoss,  
 Ansichten, Schnitt, Lageplan**

Maßstab: 1 : 100 Bauzeichnungen 1 : 1000 Lageplan	Datum: 04. November 2019
Blatt-Nr.: 772 - V - 05	Bearbeitung: G. Thume W. Kösters
Blattgröße: DIN A2	Bestandszeichnungen Architekt: Dipl. Ing. R. + W. Markfort Errichtung einer Remise Baugenehmigung 01.06.1993

ARCHITEKTUR STADTPLANUNG

Architekturbüro  
**Thume + Kösters**  
 Architekten PartGmbH

Jakobiring 3 48653 Coesfeld  
 Tel: 02541-981230 Fax: 981231  
 info@thume-koesters.archi  
 www.thume-koesters.archi