



Ansicht Nord

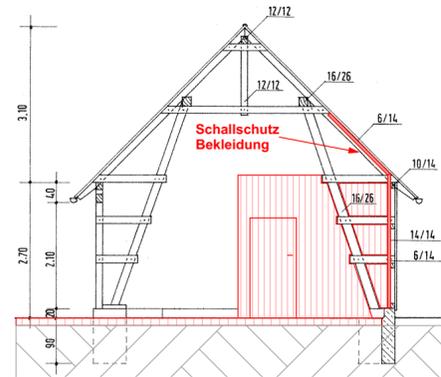


Schnitt A-A

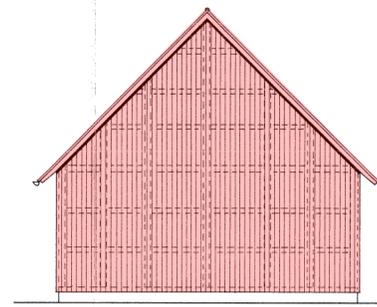


Ansicht Ost

Anordnung Variante 2


- Erhalt der Remise Bestand
- Abtrennung Abstellraum/ Einbau neue Tür "Rabertsweg"
- Abtrennung Werkstatt Steinmetz mit Teilverglasungen
- Anbringung Schallschutzbekleidung nach Vorgabe Gutachten
- Neubau Remise abgerückt, gleiche Optik und Größe wie Bestand
- Abtrennung Magazinraum

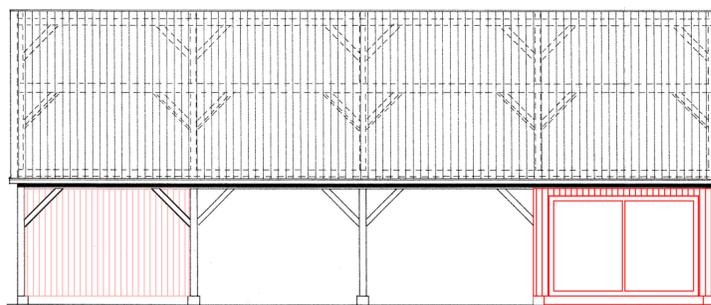


Ansicht West

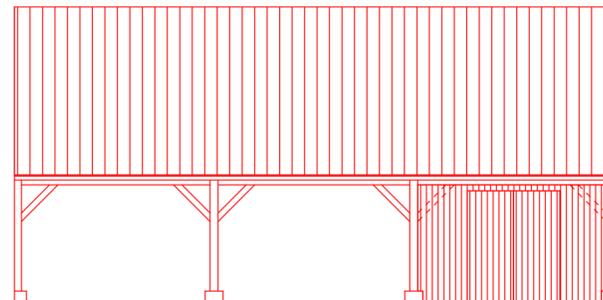

Ansicht Süd

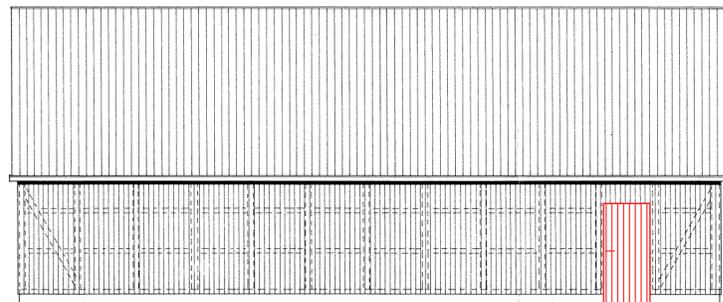


Ansicht Ost

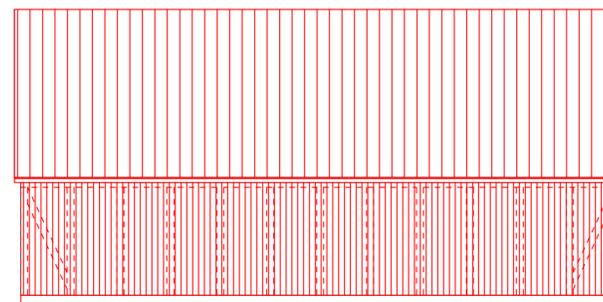

Ansicht Nord

KONZEPTPLANUNG

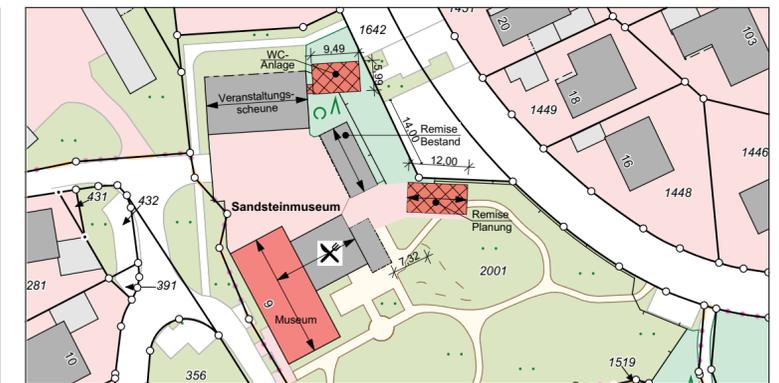

Bauherr
Gemeinde Havixbeck
Der Bürgermeister

Willi-Richter-Platz 1
48329 Havixbeck

Projekt
**Ausbau des Baumberger Sandsteinmuseum -
Neuanordnung Remisen**

Gennericher Weg 9
48329 Havixbeck

Blattbezeichnung
**Grundriss Erdgeschoss,
Ansichten, Schnitt, Lageplan**

Maßstab:
1 : 100 Bauzeichnungen
1 : 1000 Lageplan


Datum:
04. November 2019

Blatt-Nr.:
772 - V - 06


Bearbeitung:
G. Thume
W. Kösters

Blattgröße:
DIN A2


Bestandszeichnungen
Architekt: Dipl. Ing. R. + W. Markfort
Errichtung einer Remise
Baugenehmigung 01.06.1993

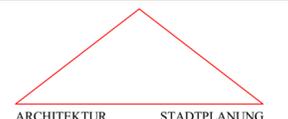

Jakobiring 3 48653 Coesfeld
Tel: 02541-981230 Fax: 981231
info@thume-koesters.archi
www.thume-koesters.archi

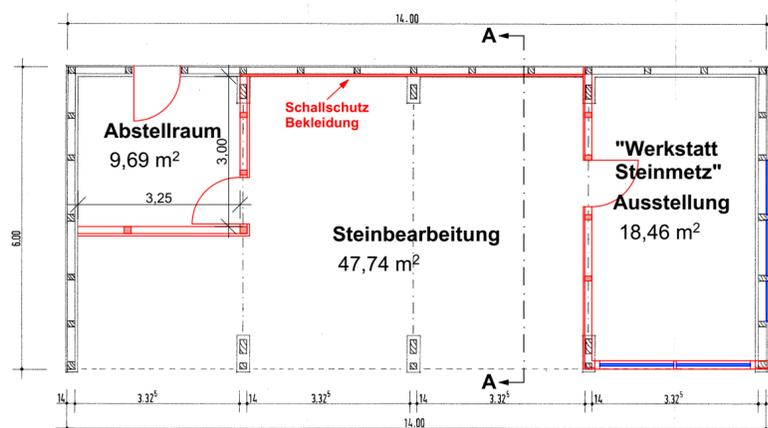

Erdgeschoss Remise Bestand

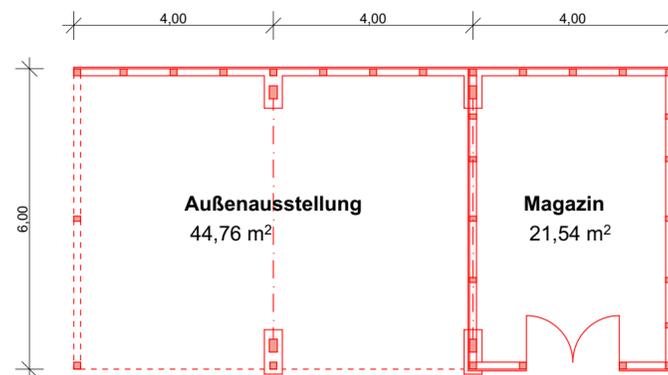

Erdgeschoss Remise Neu